


19860403


Behoort bij besluit van  
~~de raad~~/burgemeester en wethouders  
der gemeente Hoorn dd 030207 no

403.06/77.07

Mij bekend.


de gemeente secretaris  
van Hoorn.

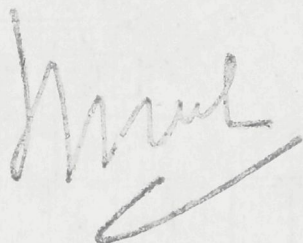
A handwritten signature in dark ink, appearing to be 'H. van der...' with a large flourish underneath.

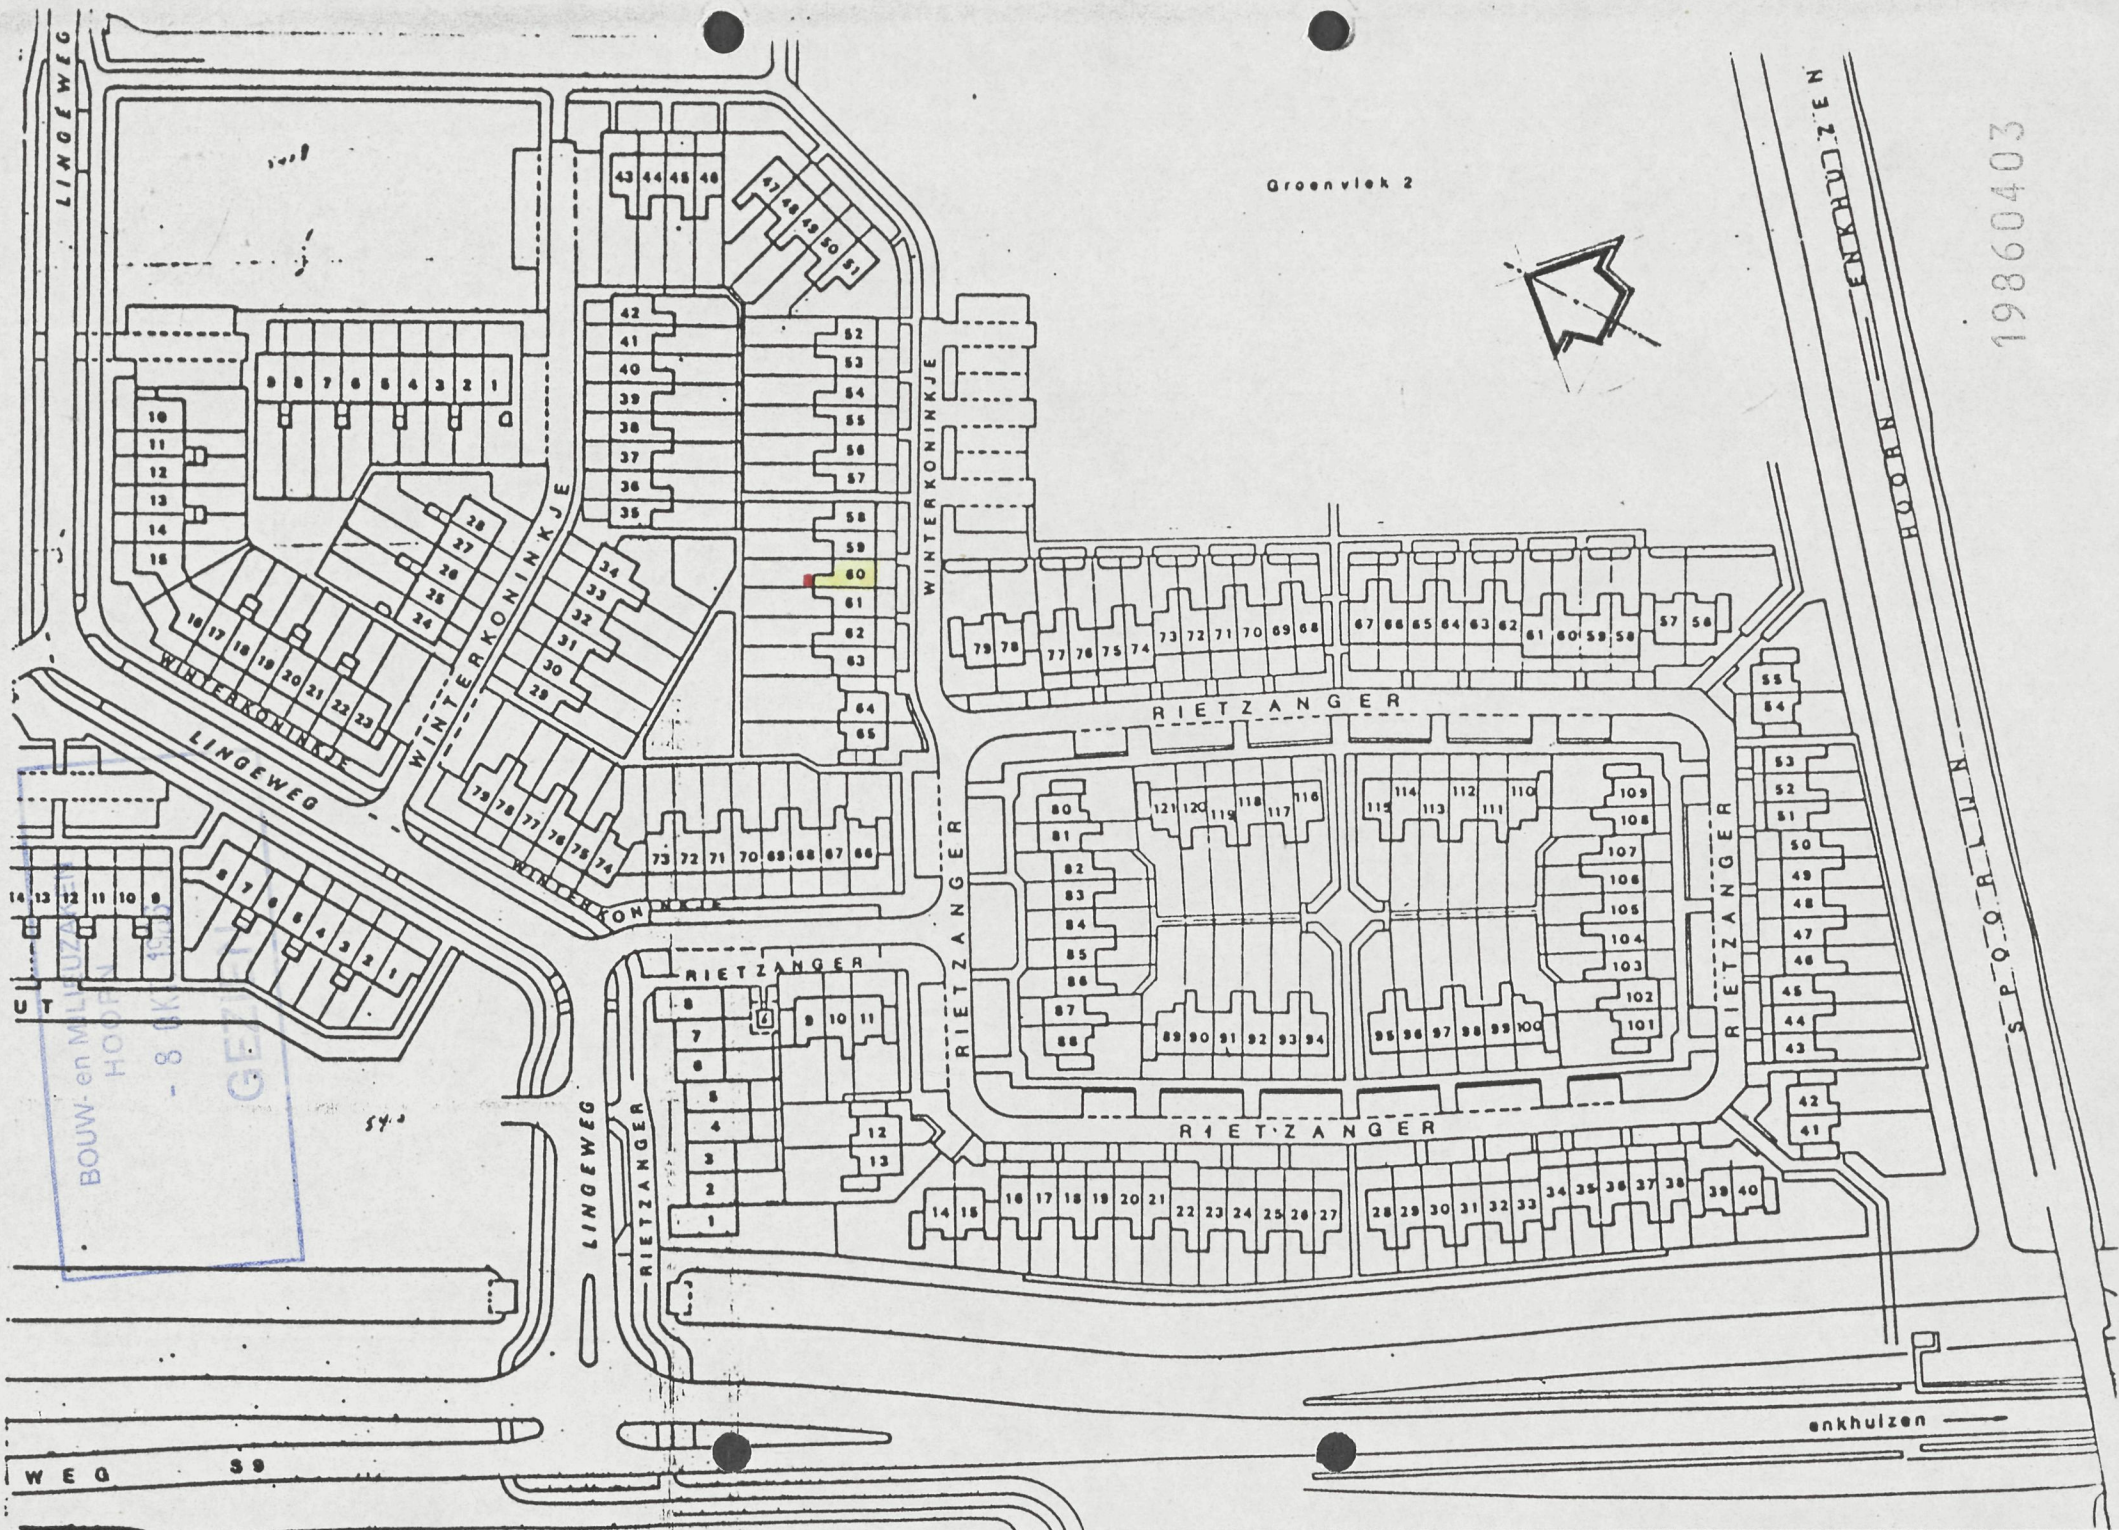


19860403

Behoort bij besluit van  
~~de raad~~/burgemeester en wethouders  
der gemeente Hoorn dd 030207 no 403-06/7787  
Mij bekend.  
de gemeente secretaris  
van Hoorn.

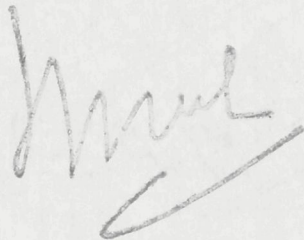
A handwritten signature in dark ink, appearing to be 'H. van der...' followed by a flourish.

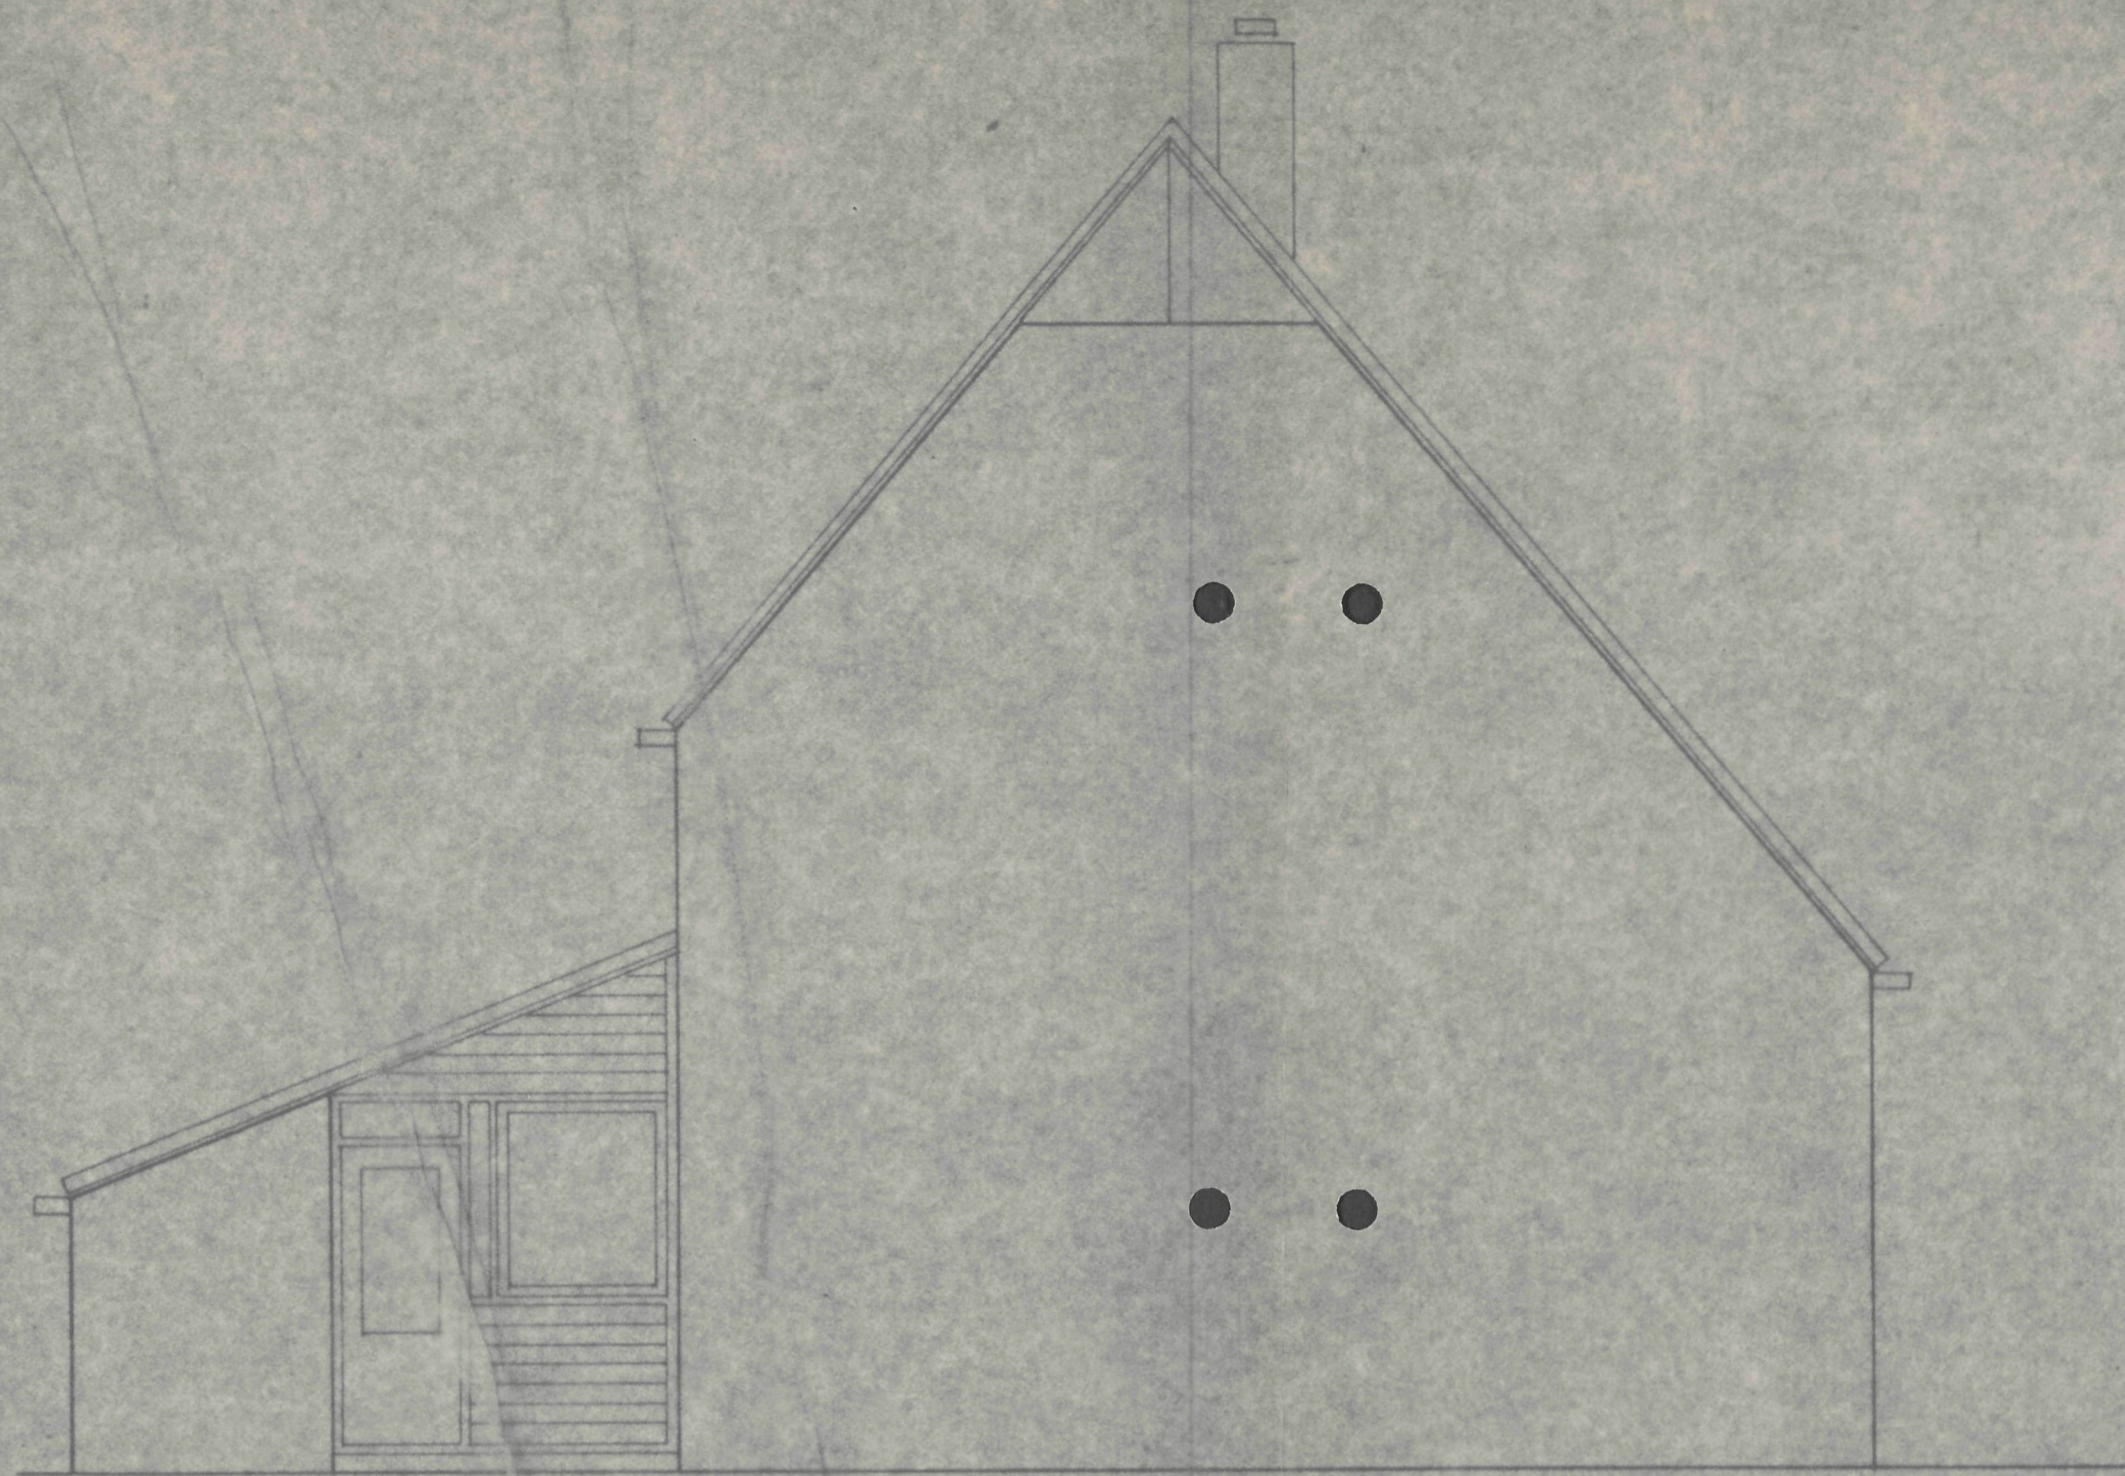





zijgevel

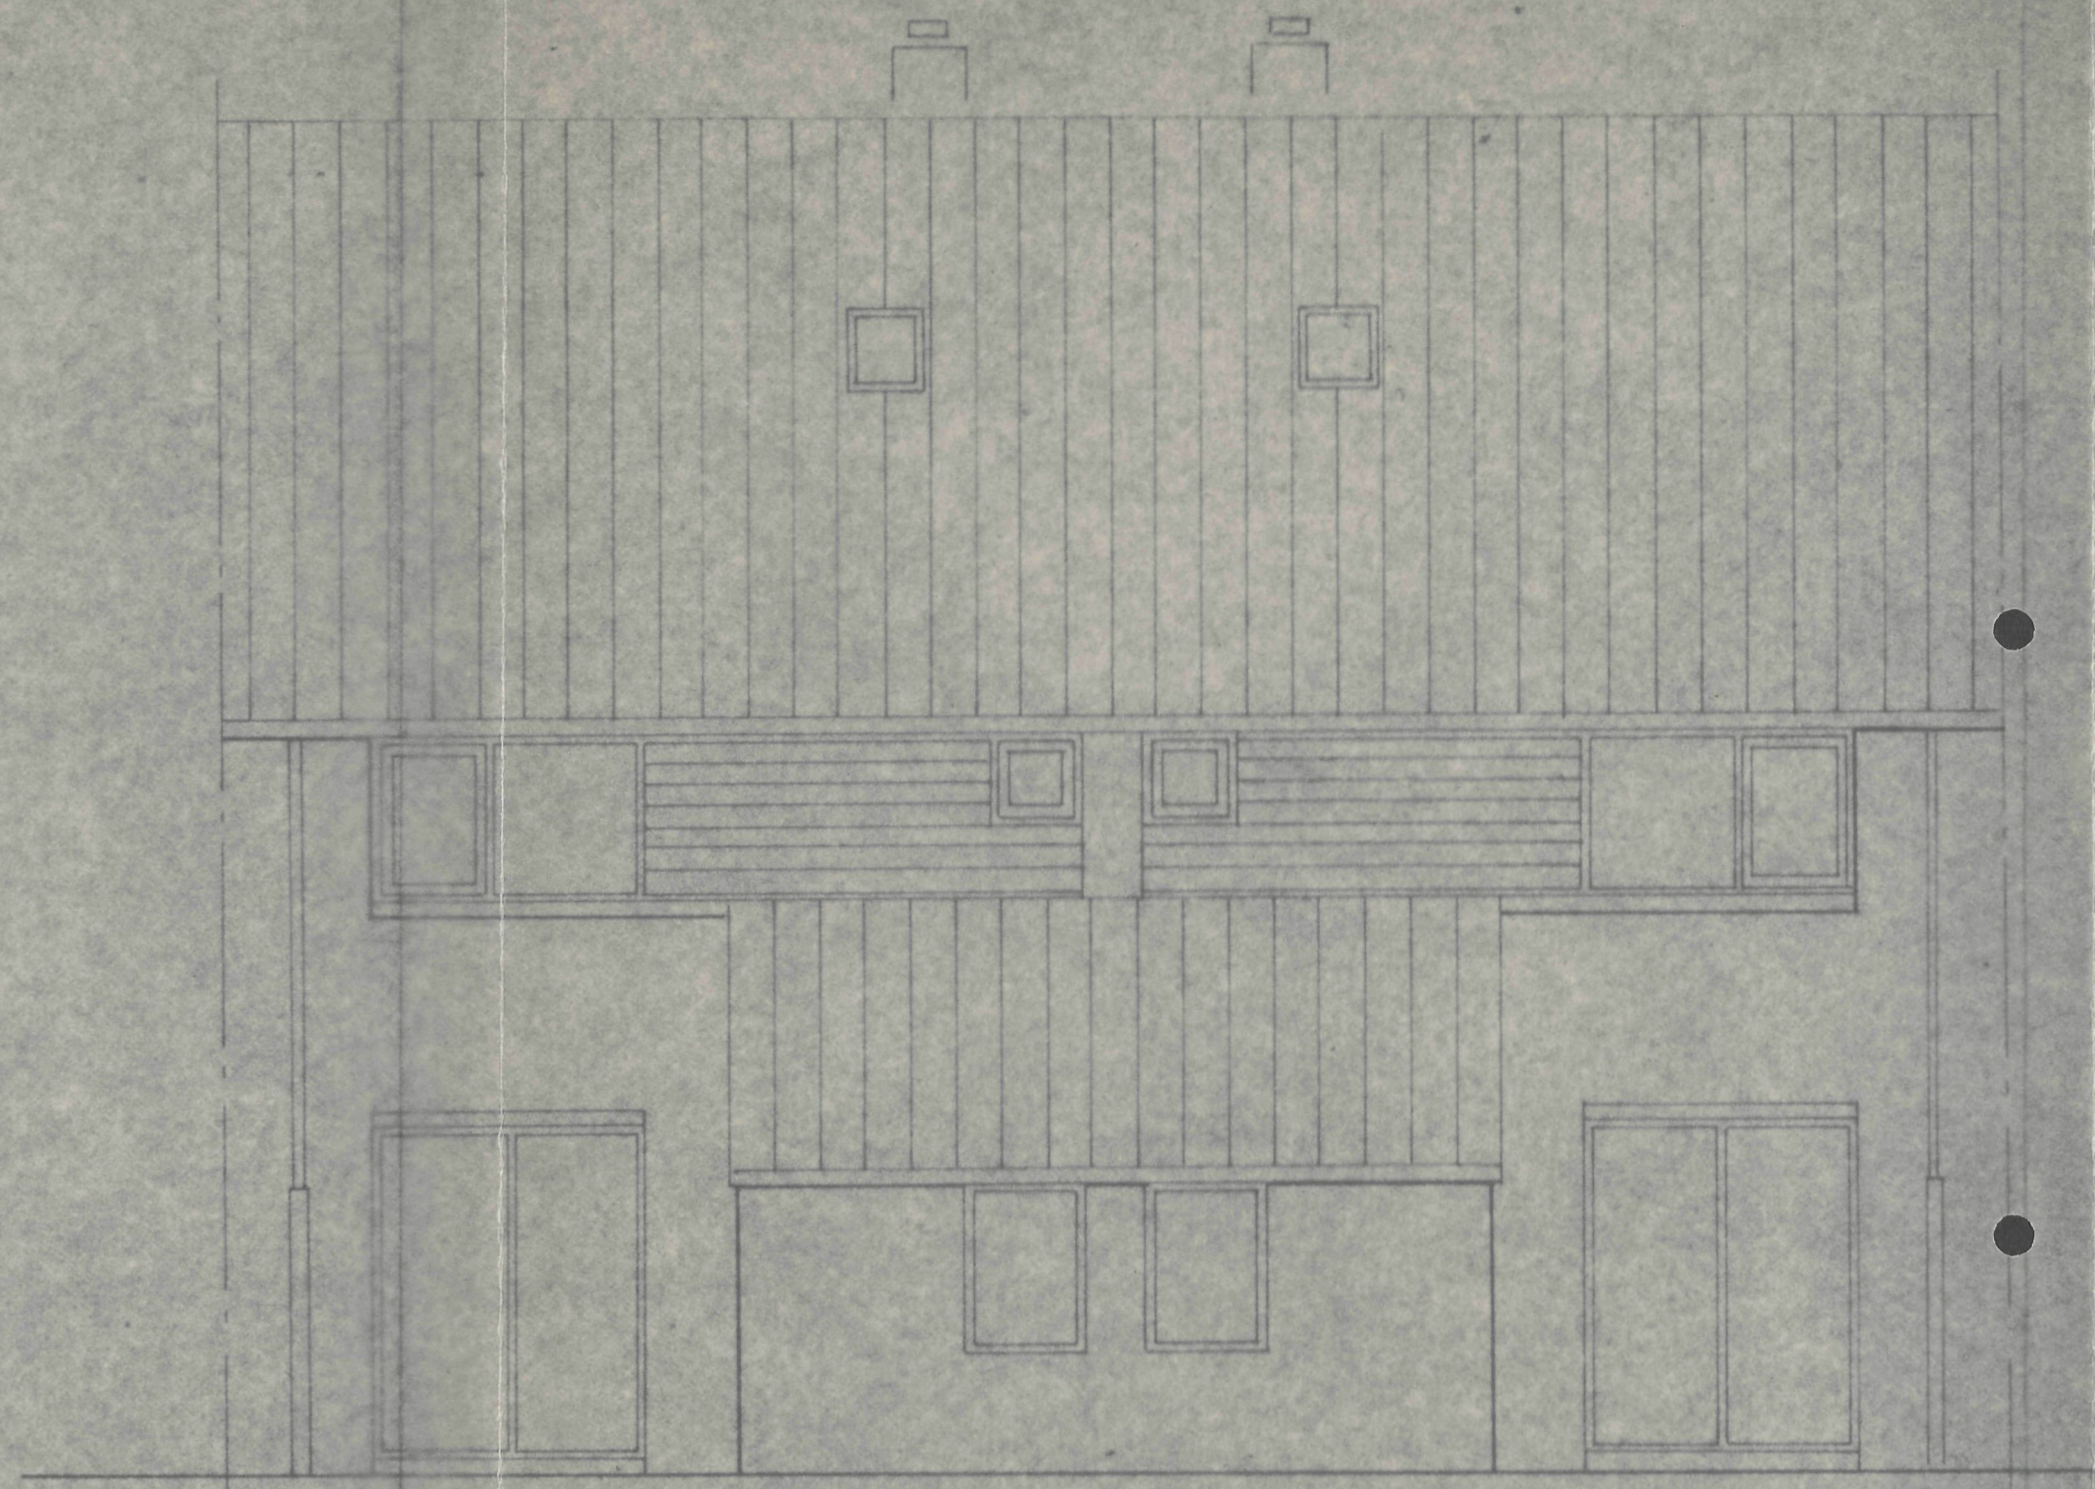

achtergevel

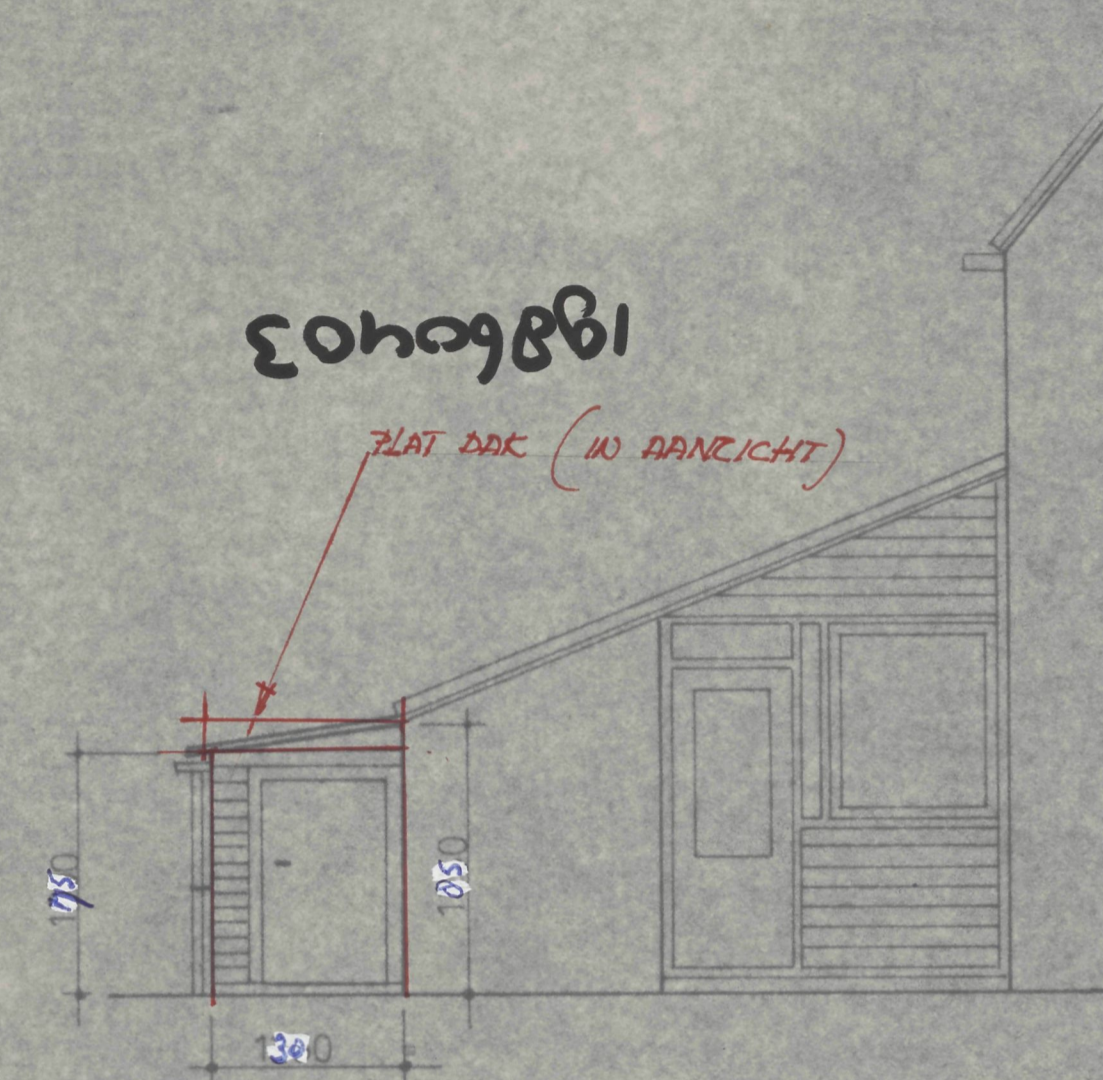


zijgevel opbergplaats

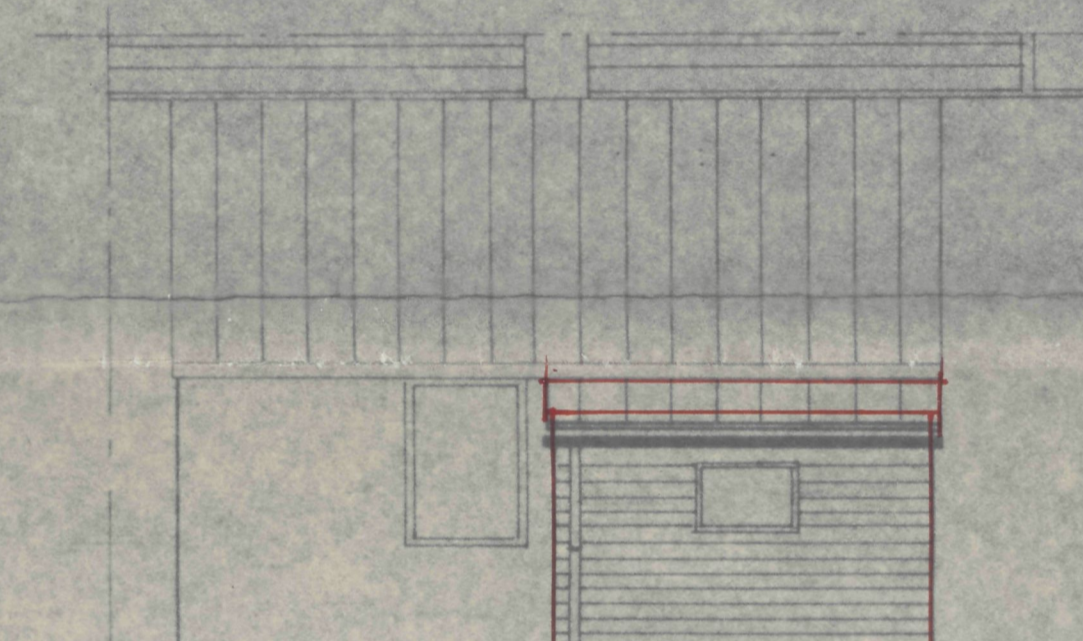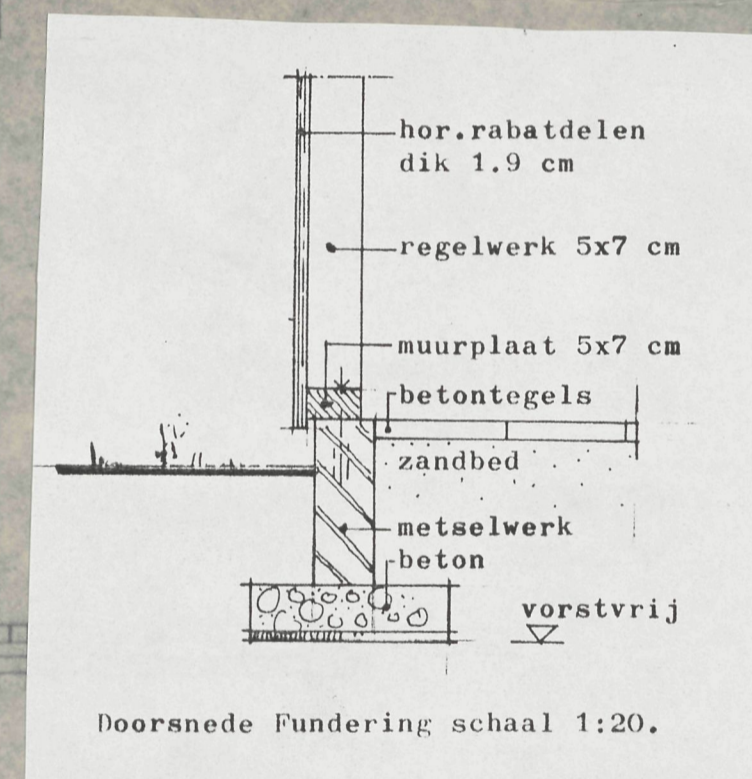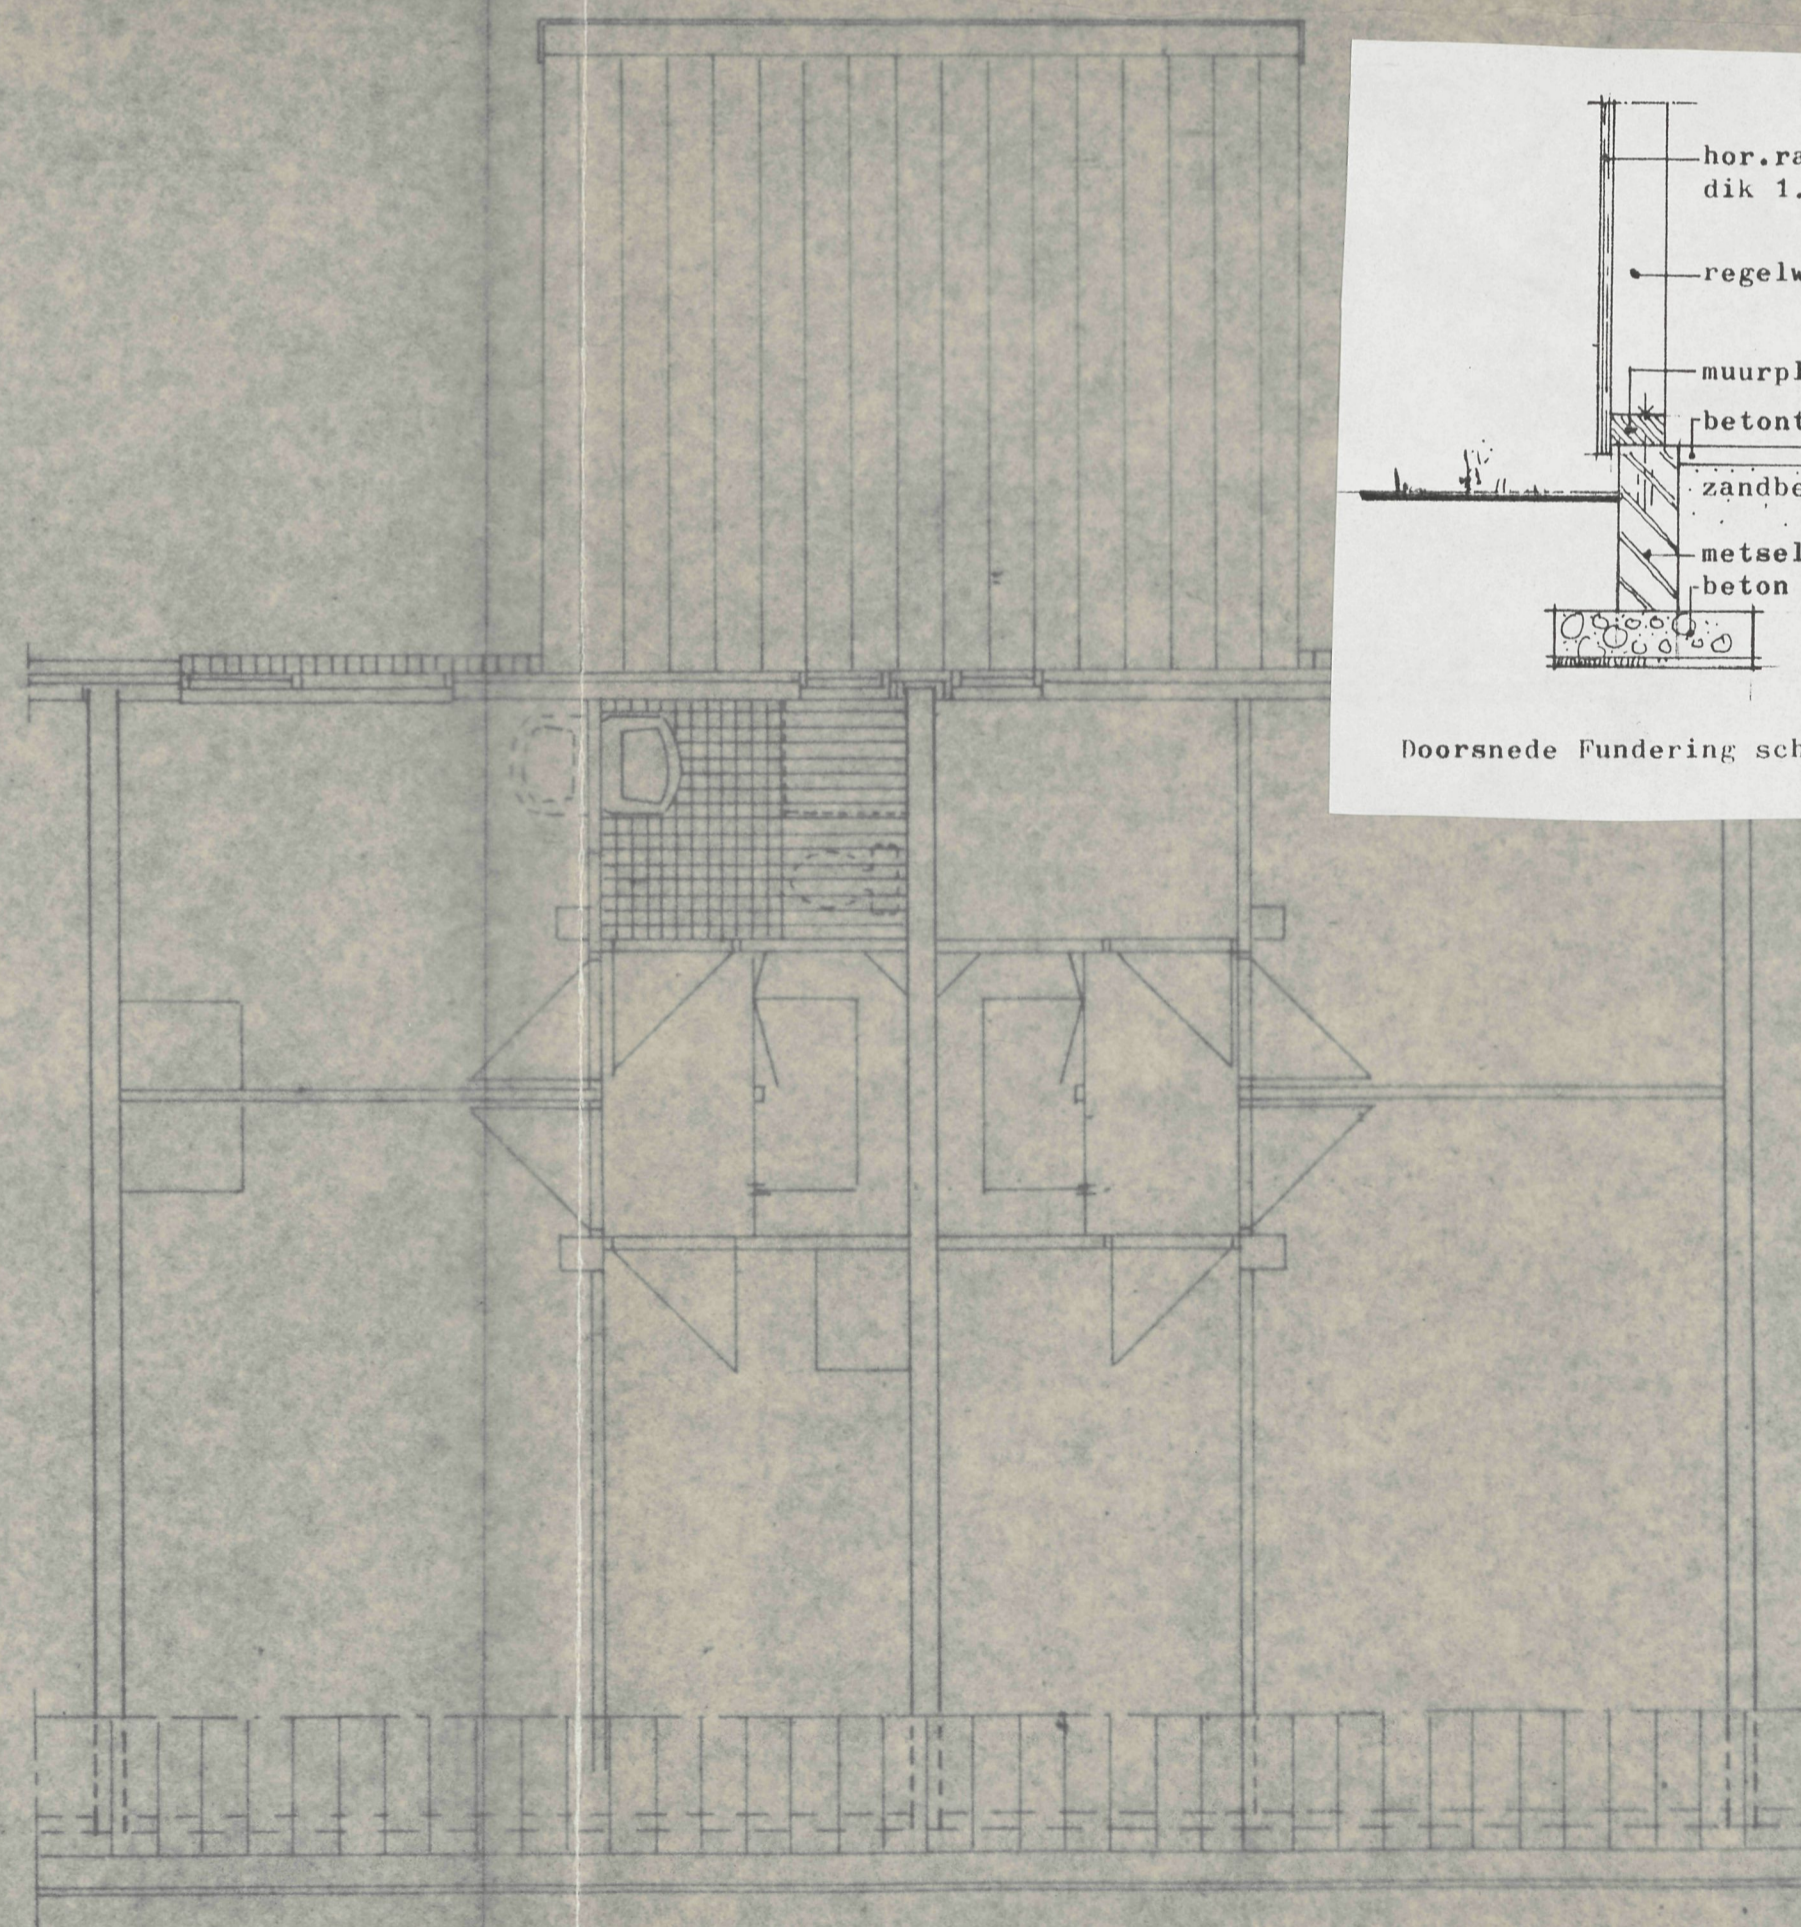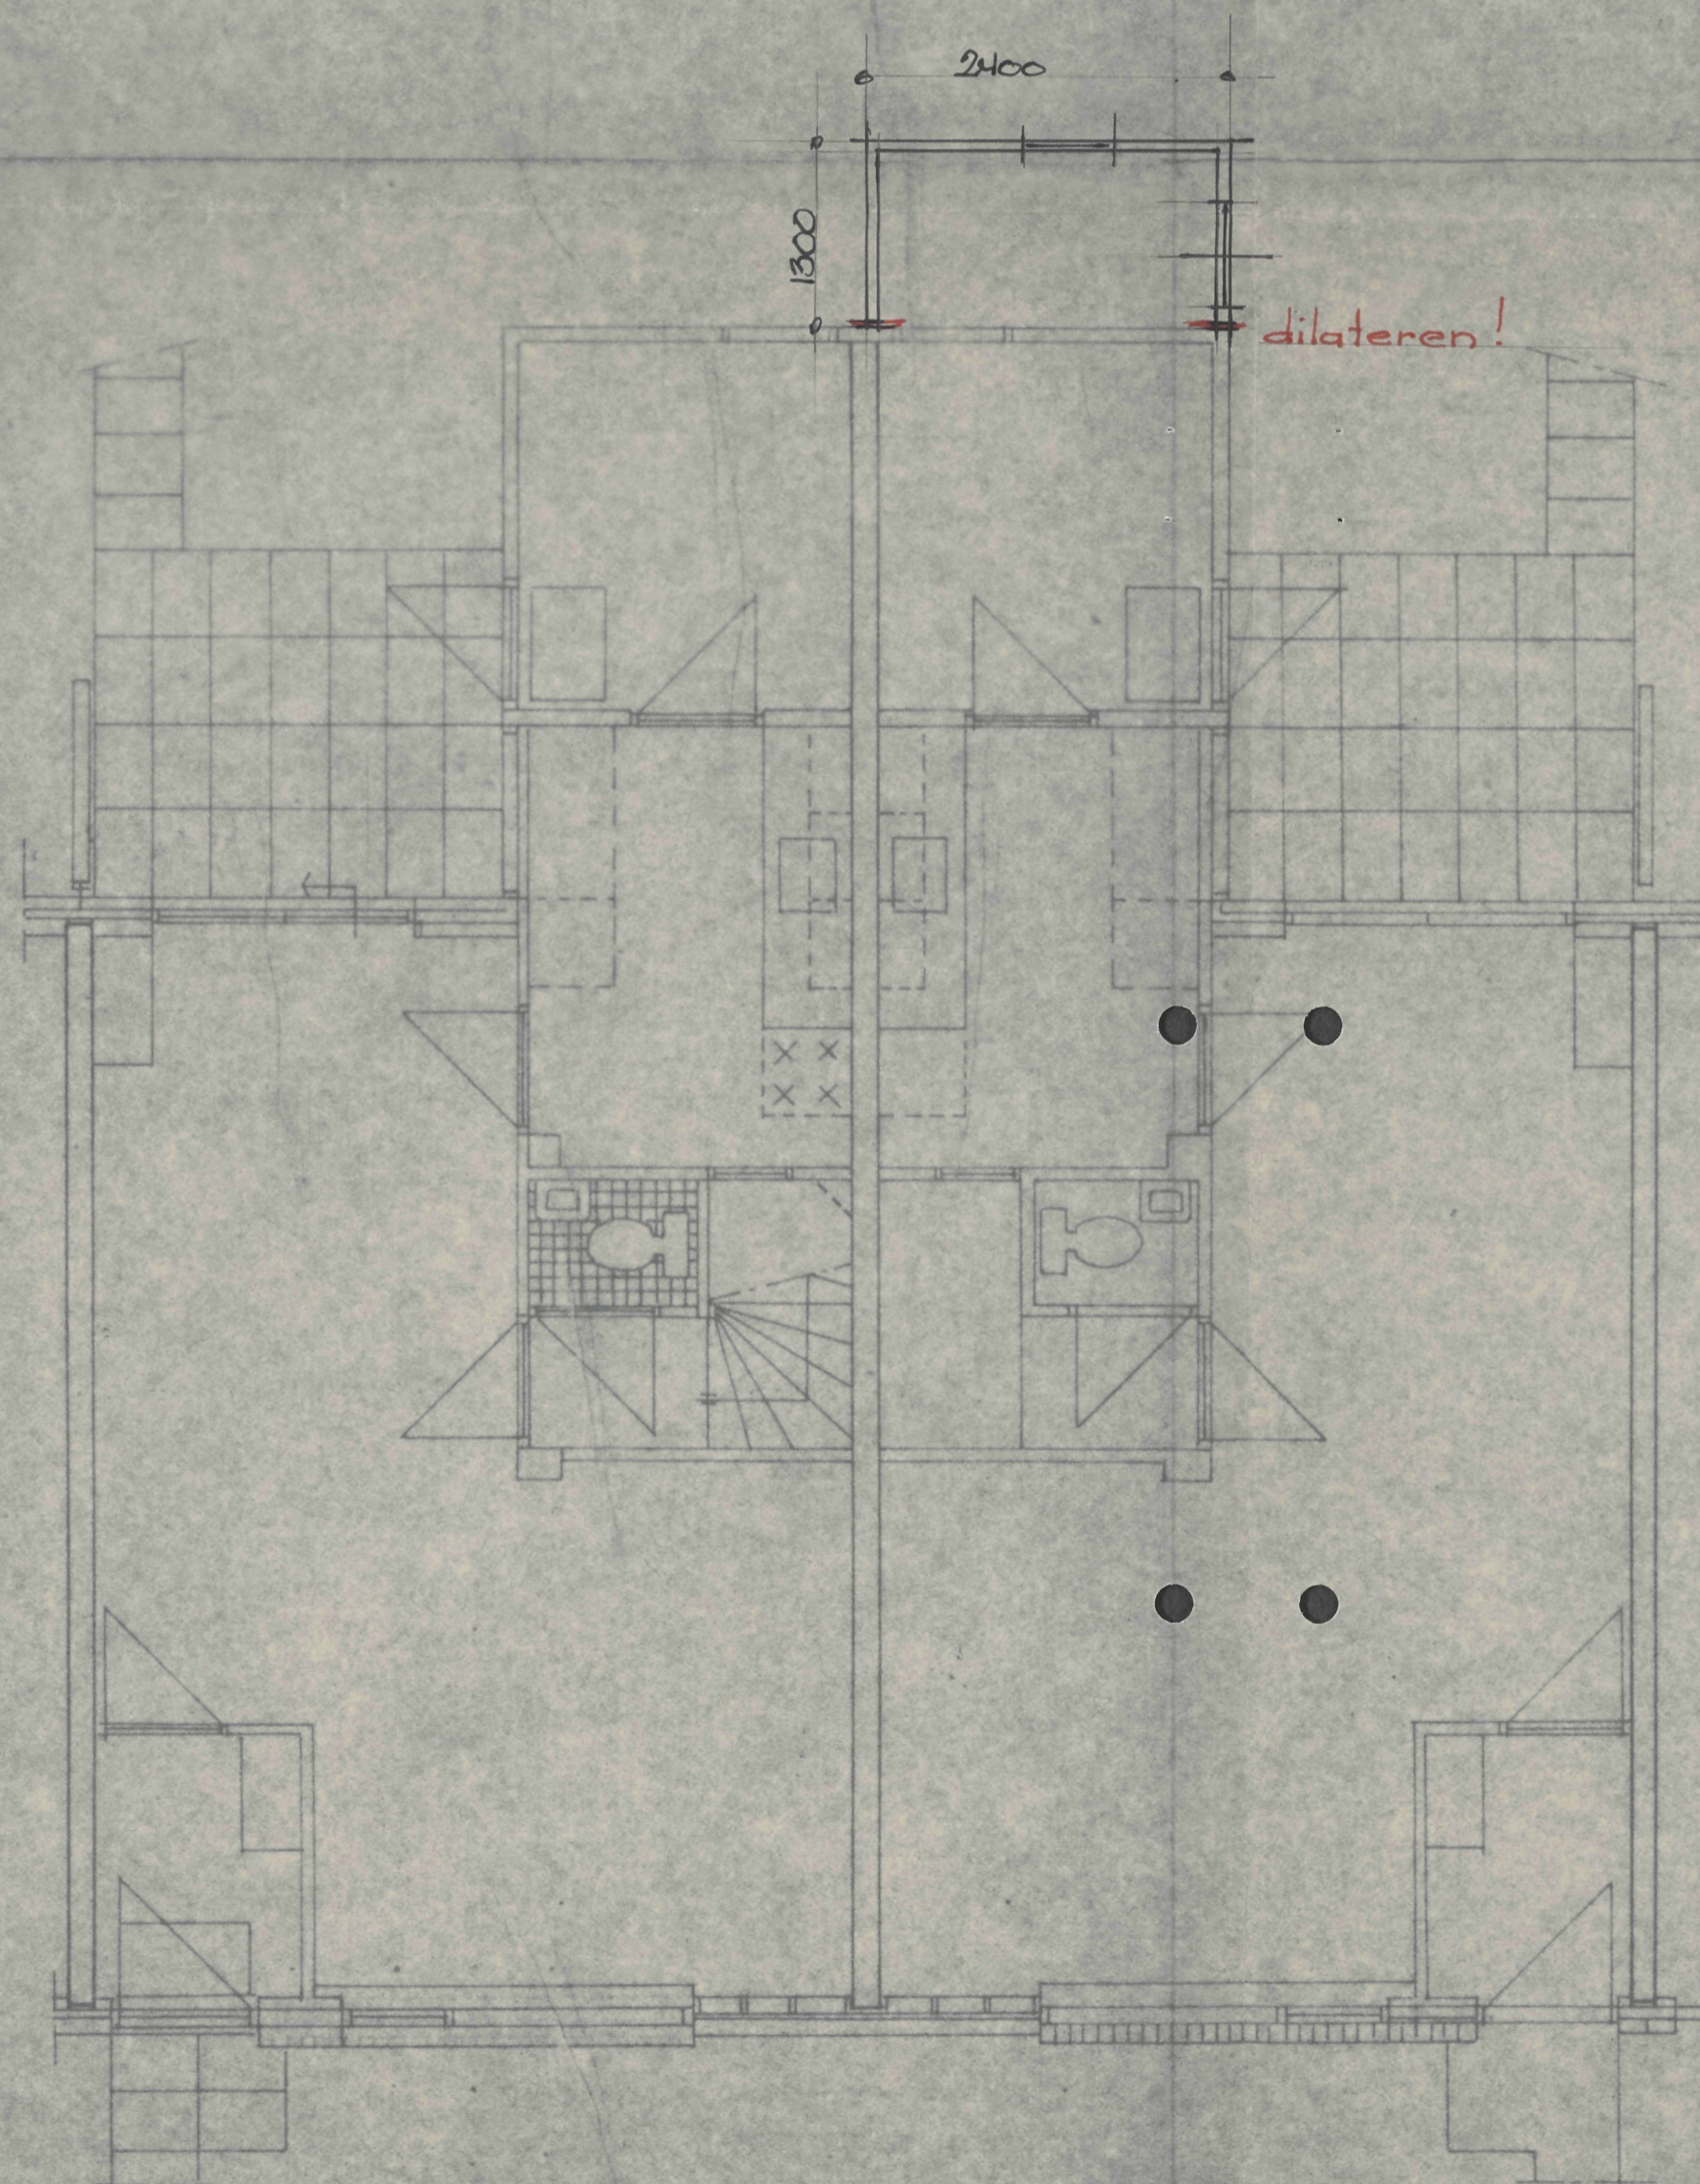

achtergevel opbergplaats


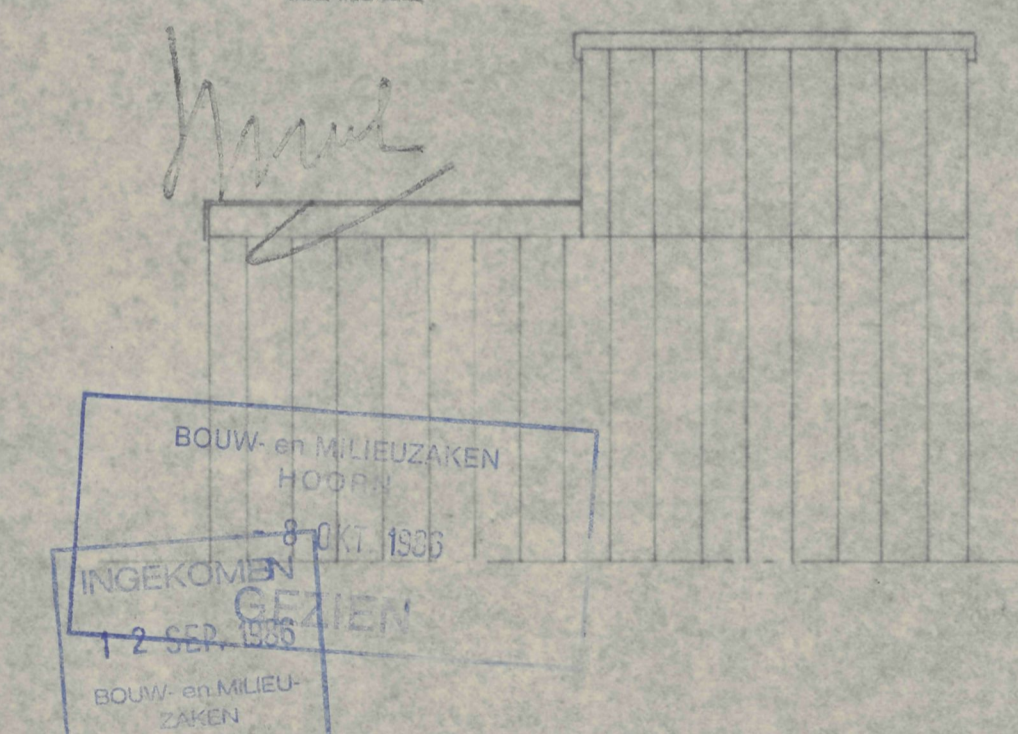

Wijzigingen: *A. Bilandis* Wijk ten koning bij 60 *Hoorn*  
 projekt: woning te Hoorn  
 dat: 25\_3\_1985  
 get: J. v. D.  
 schaal: 1:50  
 onderdeel: opbergplaats tuingereedschappen *juin 1985*  
*Sechi D.M. 5535*  
 architect: Koppenberg  
 naamloos